
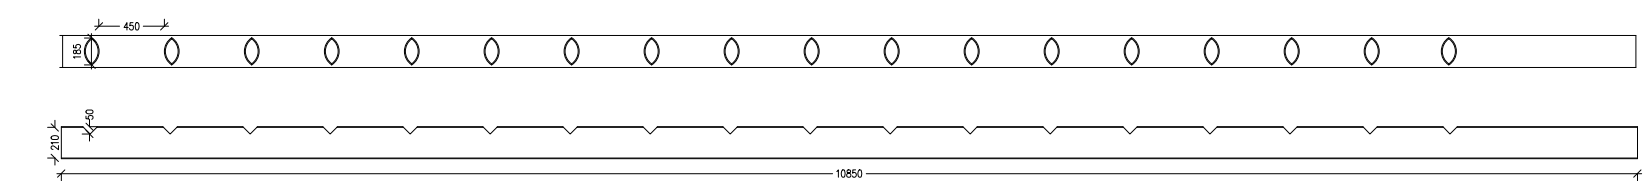
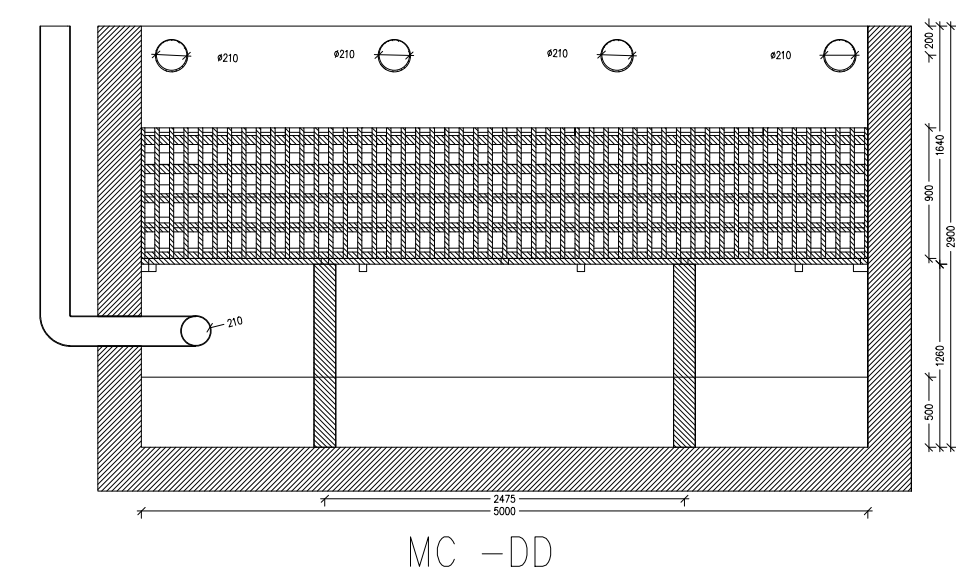
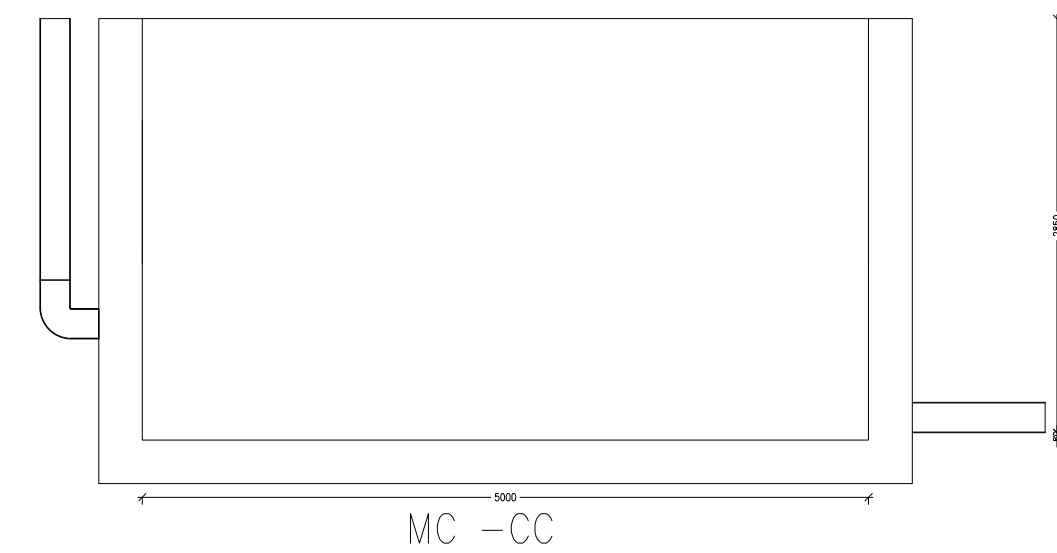
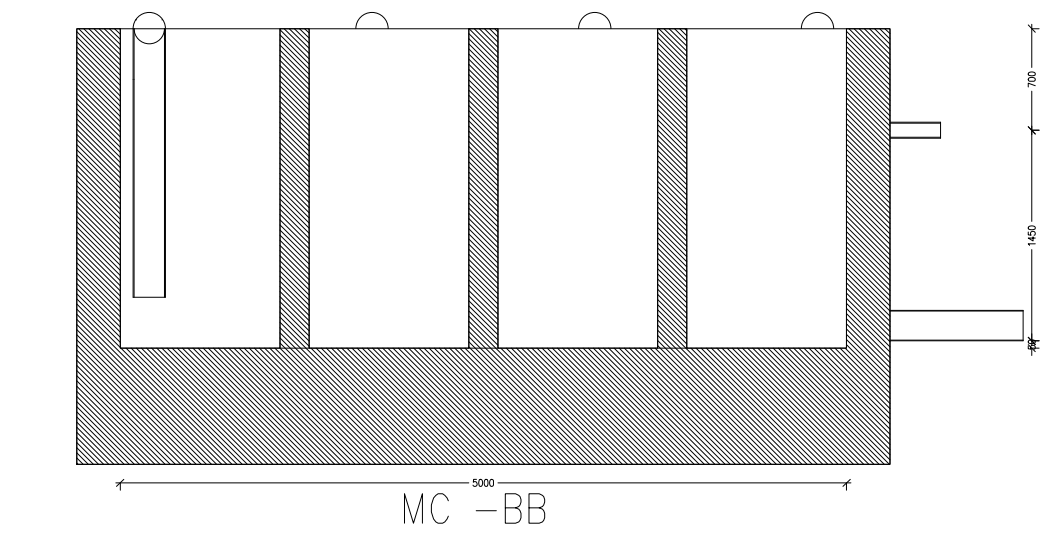



GHI CHÚ :

① BẾ LẮNG LAMEN

② BẾ KHU TRÙNG

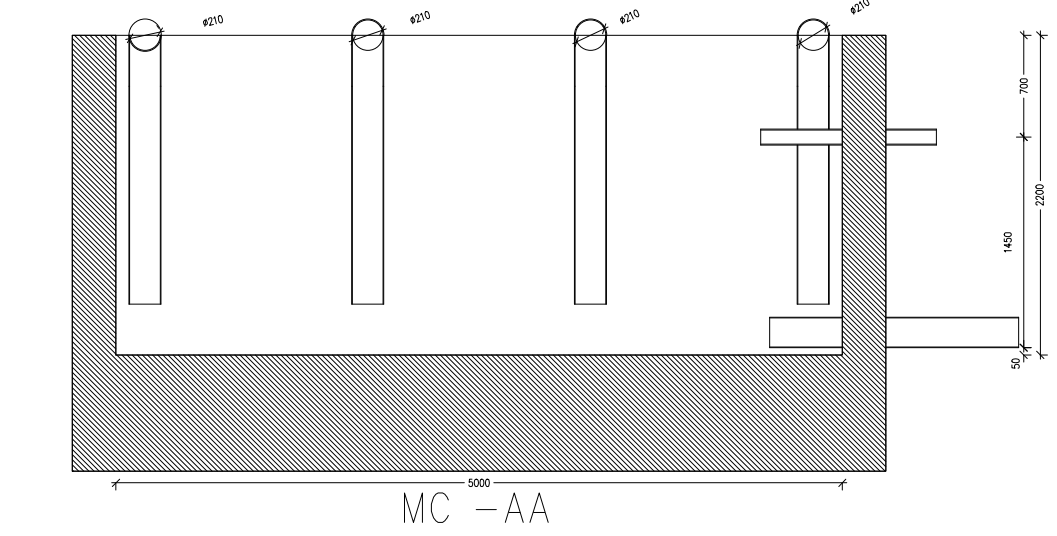

MC CHI TIẾT MÁNG THU NƯỚC BỀ MẶT BỂ LẮNG LAMEN, PVC d=210mm, CẮT VÁT ĐỈNH

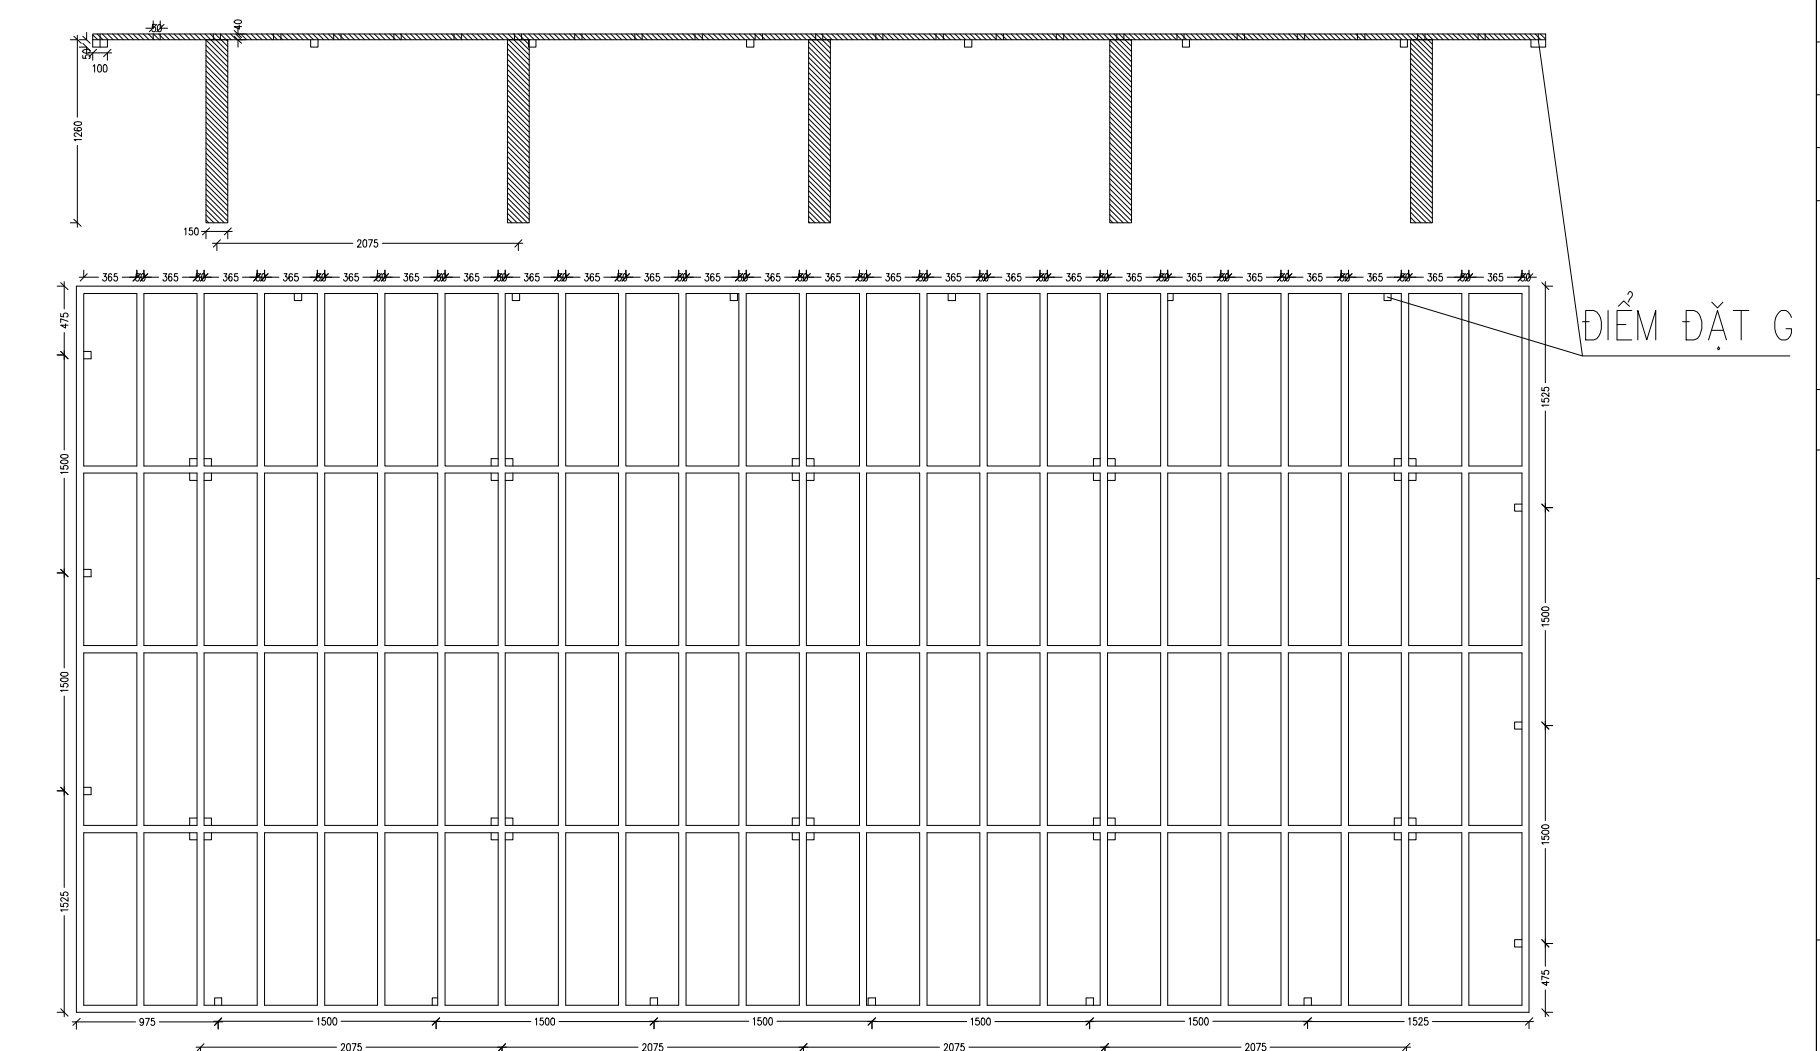

MC CHI TIẾT DÀN ĐỒ TẤM LẮNG LAMEN, INNOX 304 CÓ TRỤ BÊ TÔNG ĐỖ DƯỚI

- KỸ SƯ CÔNG TRƯỜNG KHI NHẬN ĐƯỢC
BẢN VẼ MỚI PHẢI HỦY BẢN VẼ CŨ

CHỦ ĐẦU TƯ - OWNER

vsip ii extension

THIẾT KẾ - DESIGNER

LOGO CÔNG TY TNHH
XÂY DỰNG
TÊN CÔNG TY

10 PHAN LIEM - PHƯỜNG ĐÀKAO
QUẬN 1-TP HỒ CHÍ MINH
Tel: 8208871-8208872 Fax: 8208873
Email : VLkcons@vnn.vn

GIÁM ĐỐC - DIRECTOR

TS. HUỖNH NGỌC ĐẠİ

CHỦ NHIỆM ĐỒ ÁN - PROJECT MANAGER

TS. VÕ CHÍ CÔNG

CHỦ TRÌ KẾT CẤU - CHIEF STRUCTUREAL DESIGNER

TS. CAO THANH TRÚC

THIẾT KẾ - DESIGNER

S. NGUYỄN HUY XUÂN

VE - DRAFTER

KIỂM TRA - CHECKED BY

KS. LÊ ĐÀO QUỐC

SLPH issue	NGÀY date	NỘI DUNG THAY ĐỔI content amendment
01	12-08-13	ba?n về thi co?ng
02	25-03-14	ba?n về hoan? co?ng

TÊN CÔNG TRÌNH - PROJECT TITLE

NHẬP TÊN CÔNG TRÌNH
 NHẬP TÊN CÔNG TRÌNH

HẠNG MỤC CÔNG TRÌNH - PROJECT ITEM

NHÀ XƯỞNG
WORKSHOP

CODE

TÊN BẢN VẼ - DRAWING TITLE

POWER SYSTEM 2F

LOẠI - DRAWING TYPE

BVHC-AS-BUILT DRAWING

BẢN VẼ SỐ - DWG No.

NHẬP MÃ SỐ